



SECCIÓN ENTRADA 1C1

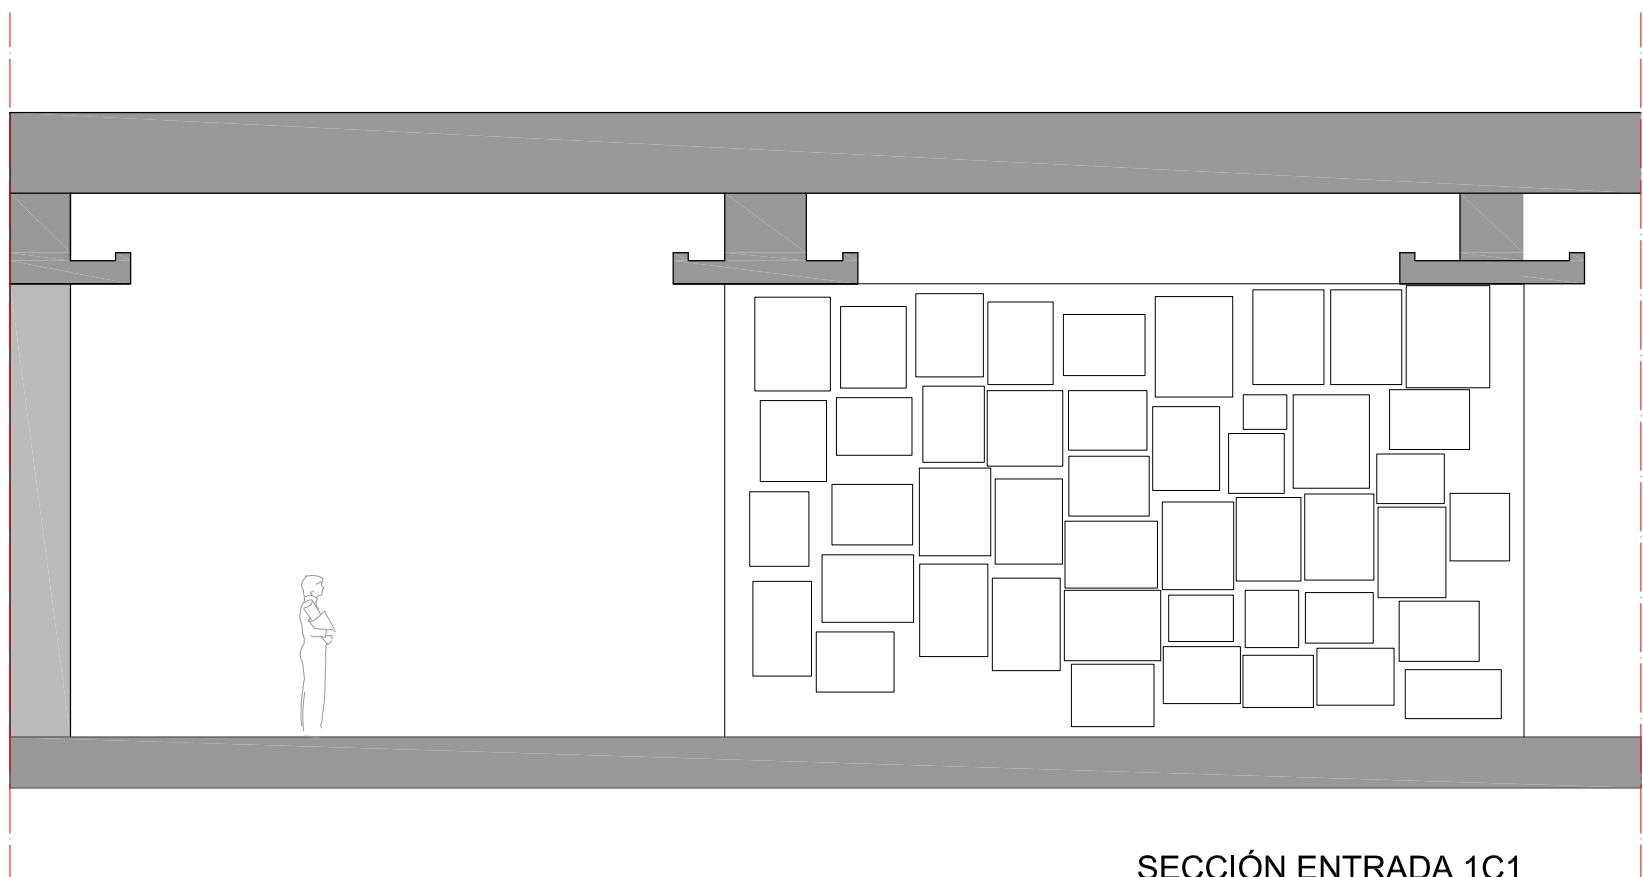

SECCIÓN ENTRADA 1C1

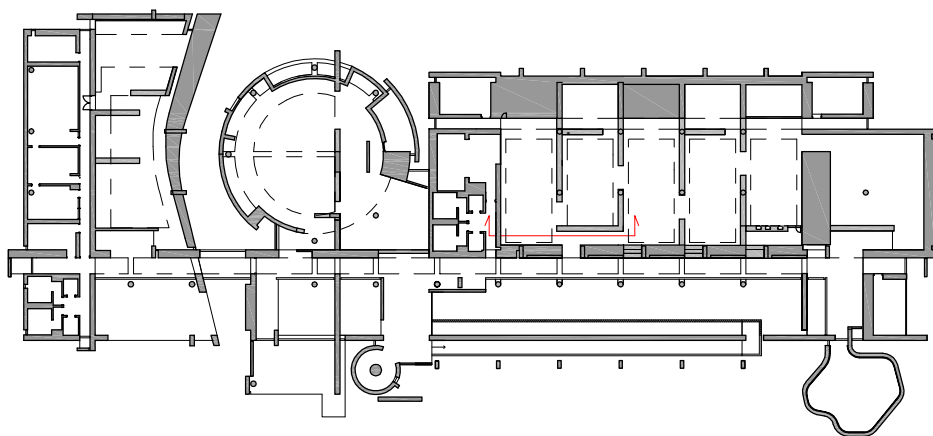

AS BUILT: BAYRLE
SALA 1C1



21/04/09