

CONFLICTE
GEOPOLÍTIQUES



CONFLICTE
ECONOMIA I SOCIETAT

PROCESSOS

COS I
ESPAI

COS / MOVIMENT

TEMPS

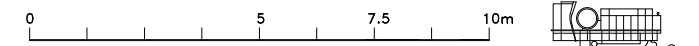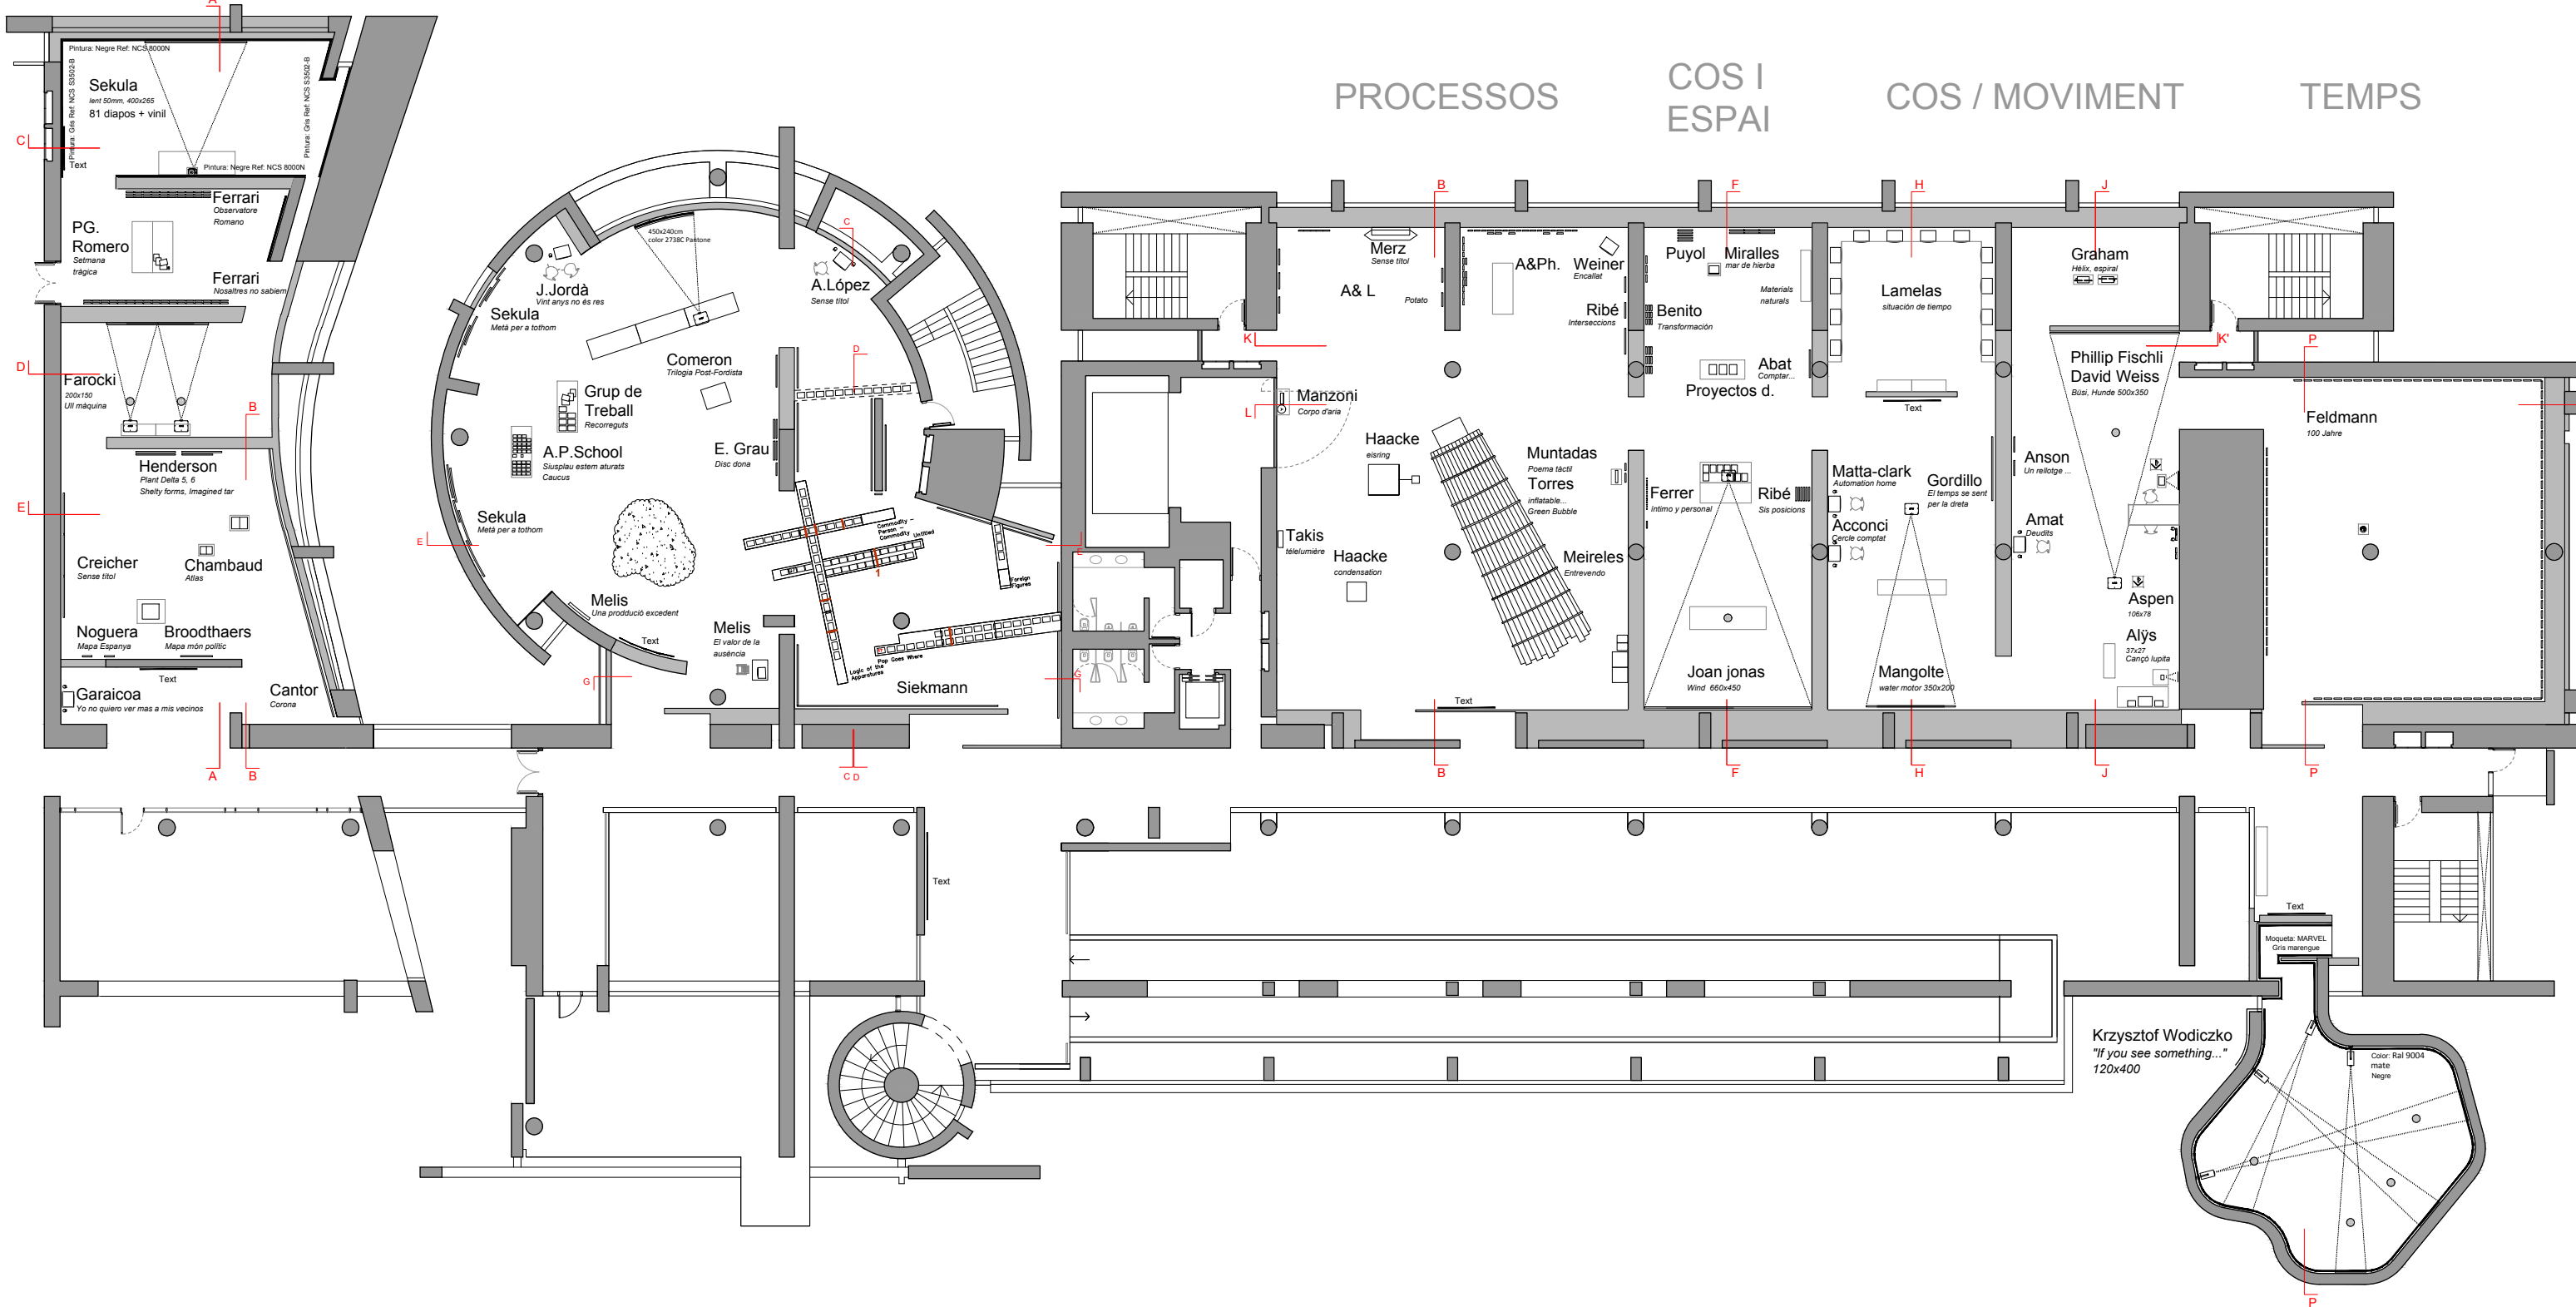

Asbuilt COL·LECCIÓ 31
Sales A,B,C,D i E
15/11/2016