

NOMBRE

ALZADO A


ALZADO B

PLANTA



B

A


A Perfiles 3x3cm negro

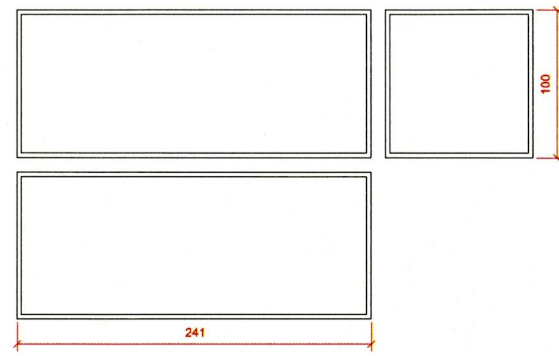


B Perfiles 2x2cm negro

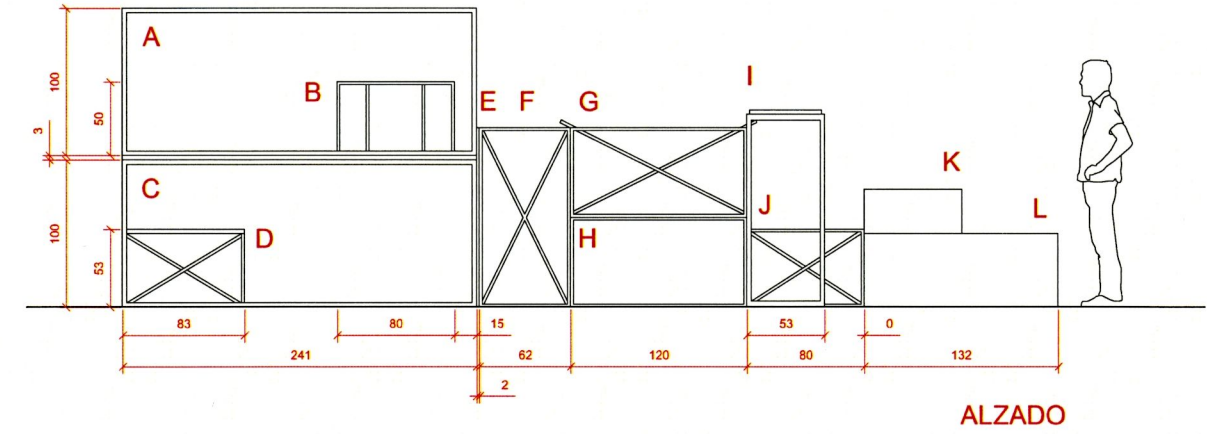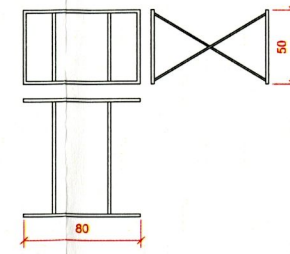


C Perfiles 3x3cm negro

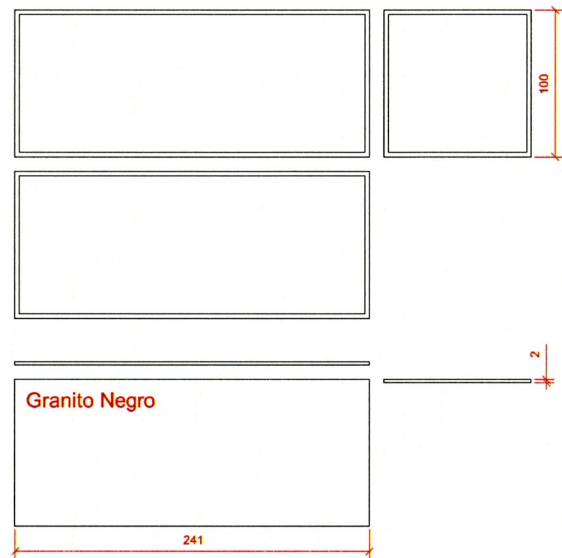


D Perfiles Ø2cm blanco

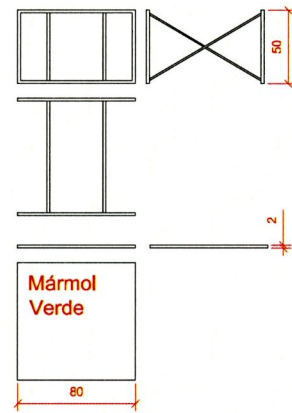


E

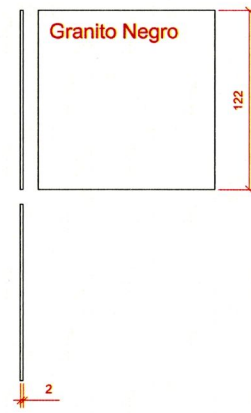


F Perfiles 2x2cm negro

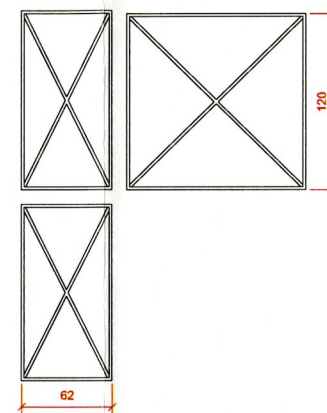


G Perfiles 2x2cm negro

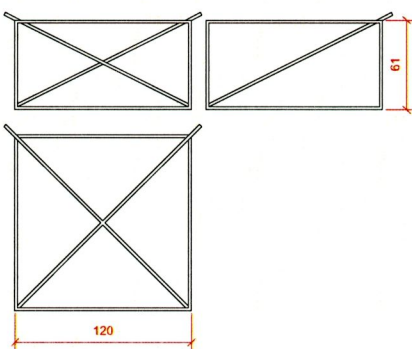


H Perfiles L 2x2cm gris

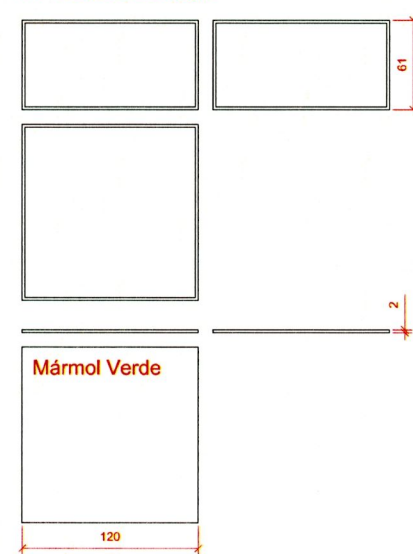


I Perfiles L 4x3cm negro

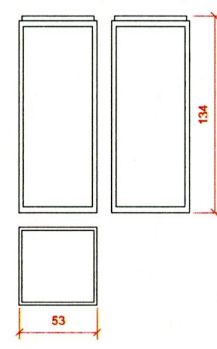




J Perfiles Ø2cm verde

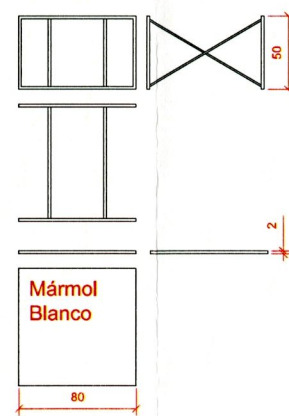

K

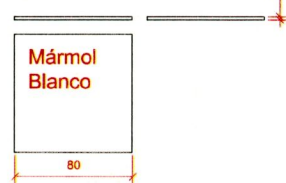


L

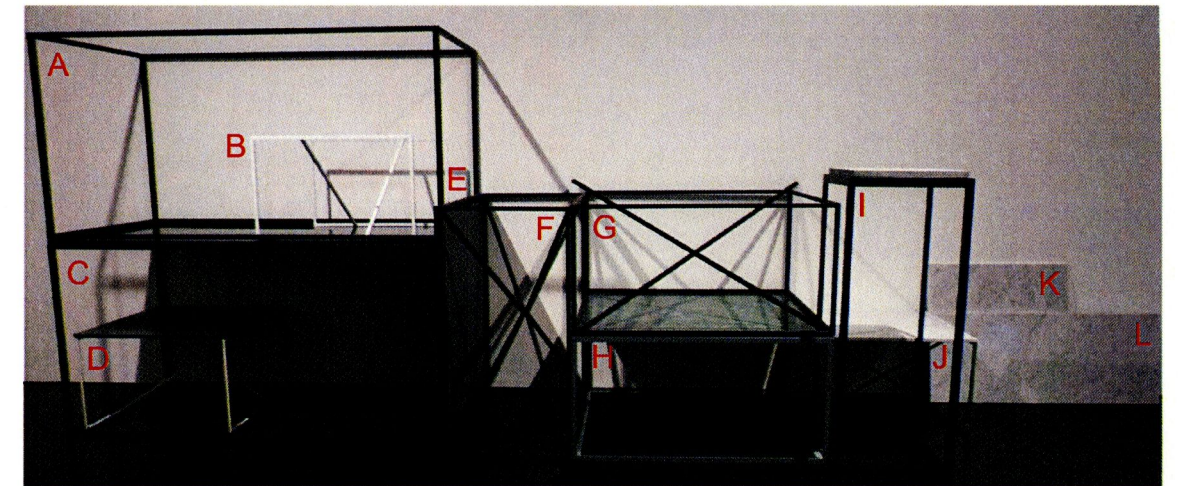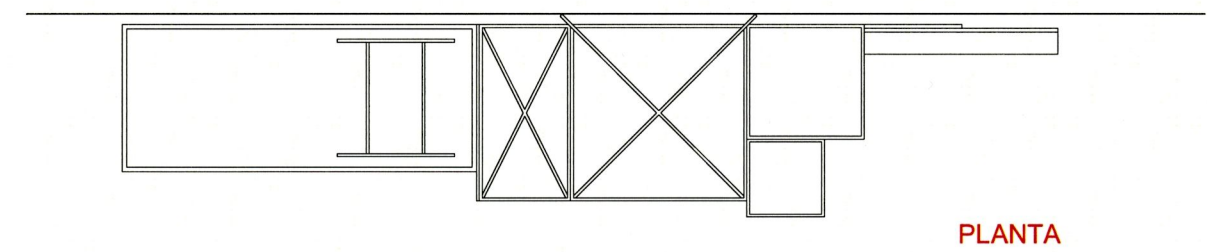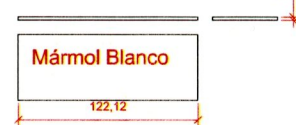

0 1 2m

COL·LECCIÓ 24

As built _ DEBACLE - XABI SALABARRÍA

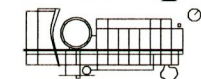

MAC BA MUSEU D'ART CONTEMPORANI DE BARCELONA

24/05/11 P1